

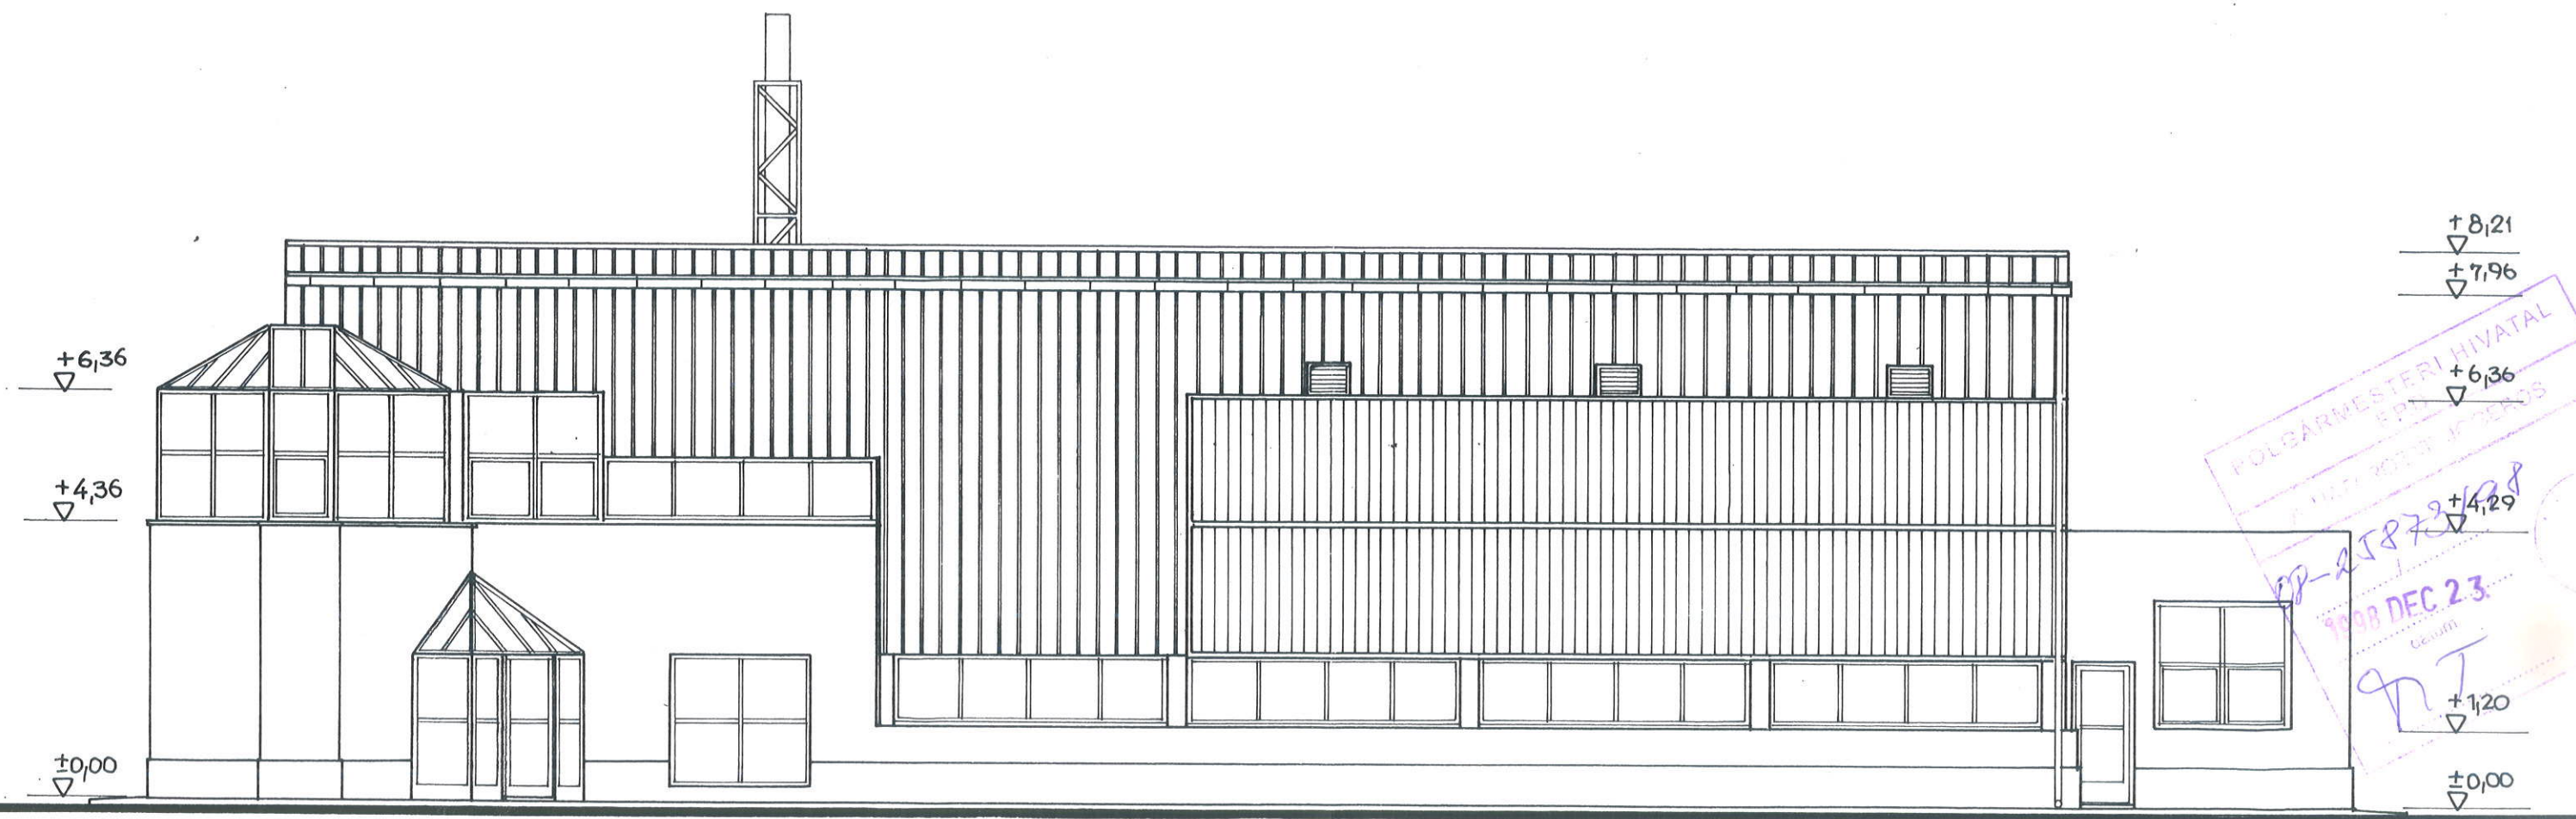


DK-1 HOMLOKZAT




MŰHELYCSARNOK MEGVALÓSULÁSI TERVE		 KÉKEDI ÉPÍTÉSZIRODA 2030 ÉRD, BAJUSZFŐ u. 45-47. TEL/FAX: 06 23/373-101; 06 60/319-756	
ÉPÍTKEZÉS HELYE: 2030. ÉRD, FELSŐ U.9. HRSZ: 22 721.		TERVEZŐ: KÉKEDI GÁBOR 13-0082.	
ÉPÍTETŐ: DÉLBUDA TERSEGI VÍZ ÉS CSATORNAMŰTÁRSULAT 2030. ÉRD, FELSŐ U.9. <i>valószínű</i>		MÉRETARÁNY: 1:100 DÁTUM: 1998.10.10 RAJZSZÁM: 6.	

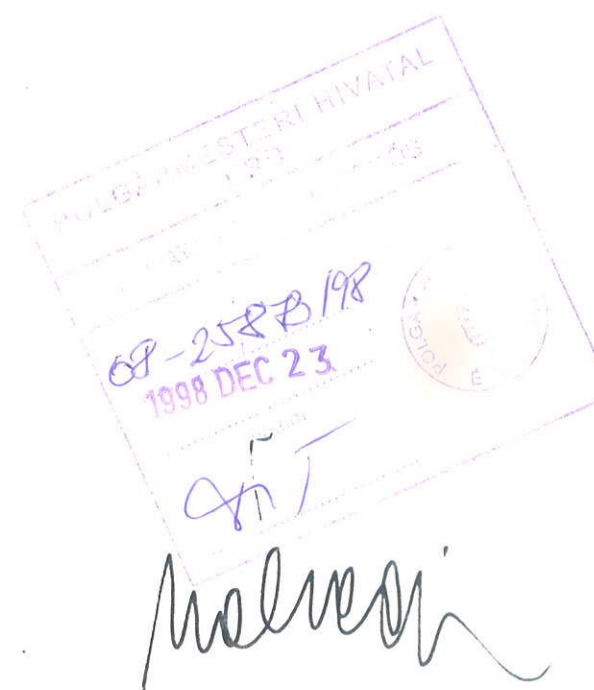


DNY-I HOMLOKZAT

MŰHELYCSARNOK MEGVALÓSULÁSI TERVE		 KEKEDI ÉPÍTÉSZ IRODA Kft. 2030 ÉRD, BAJUSZFŐ u. 45-47 TEL/FAX: 06 23/373-101; 06 60/319-756	
ÉPÍTKEZÉS HELYE: 2030. ÉRD, FELSO U. 9. HRSZ: 22721.		TERVEZŐ: KEKEDI GÁBOR 13-0082.	
ÉPÍTETŐ: DÉLBUDA TÉRSÉGI VÍZ- ÉS CSATORNAMŰTÁRSULAT 2030. ÉRD, FELSO U. 9.		MÉRETARÁNY: 1:100	

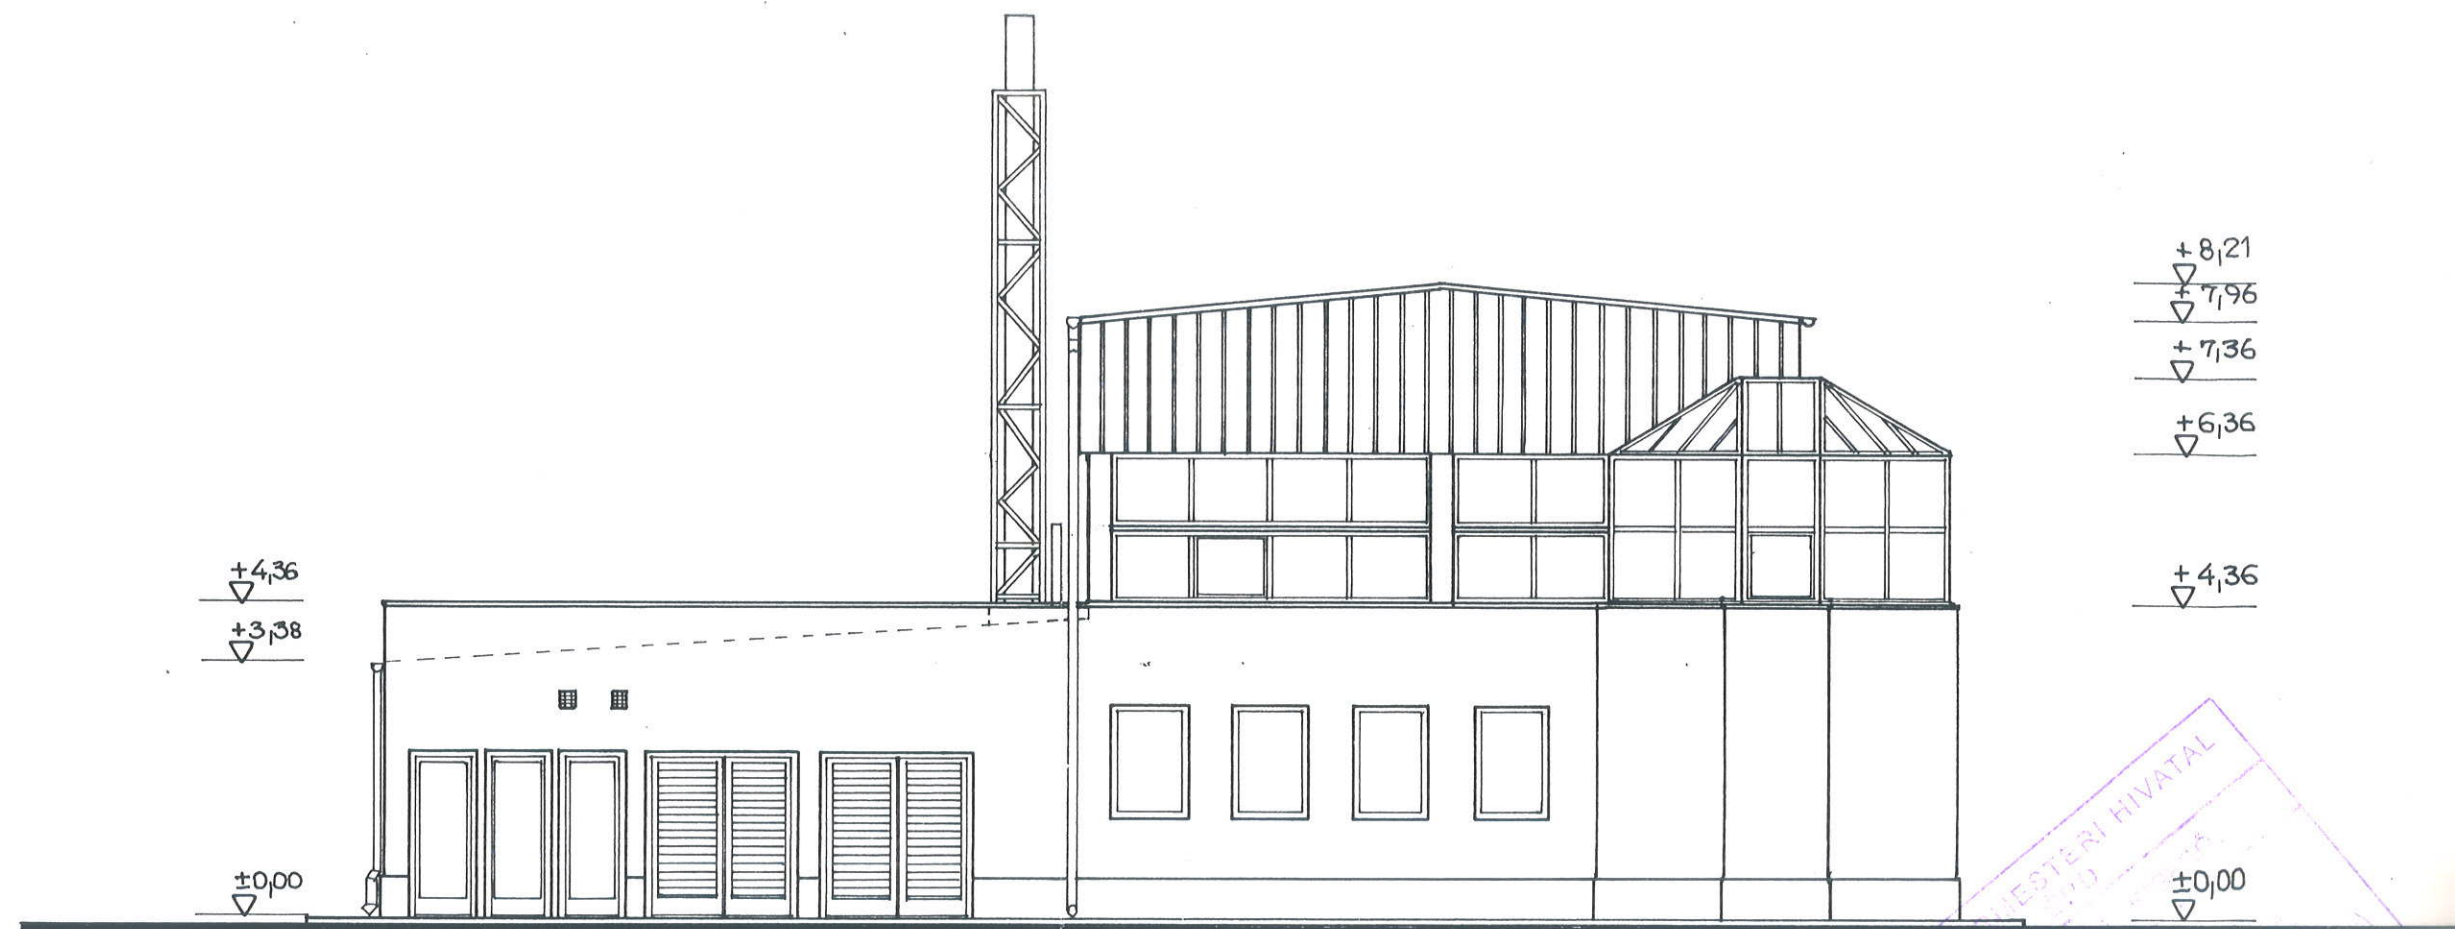

ÉNY-I HOMLOKZAT

MŰHELYCSARNOK MEGVALÓSULÁSI TERVE		KÉKEDI ÉPÍTÉSZ IRODA 2030 ÉRD, BAJUSZFŐ u. 45-47 TEL/FAX: 06 23/373-101; 06 60/319-756	
ÉPÍTKEZÉS HELYE: 2030. ÉRD, FELSŐ U. 9. HRSZ: 22721.		TERVEZŐ: KÉKEDI GÁBOR 13-0082.	
ÉPÍTETŐ: DÉLBUDA TERSEGI VÍZ ÉS CSATORNAMŰ TÁRSULAT 2030. ÉRD, FELSŐ U. 9.		MÉRETARÁNY: 1:100 DATUM: 1998. 10. 16. RAJZSZÁM: 9.	

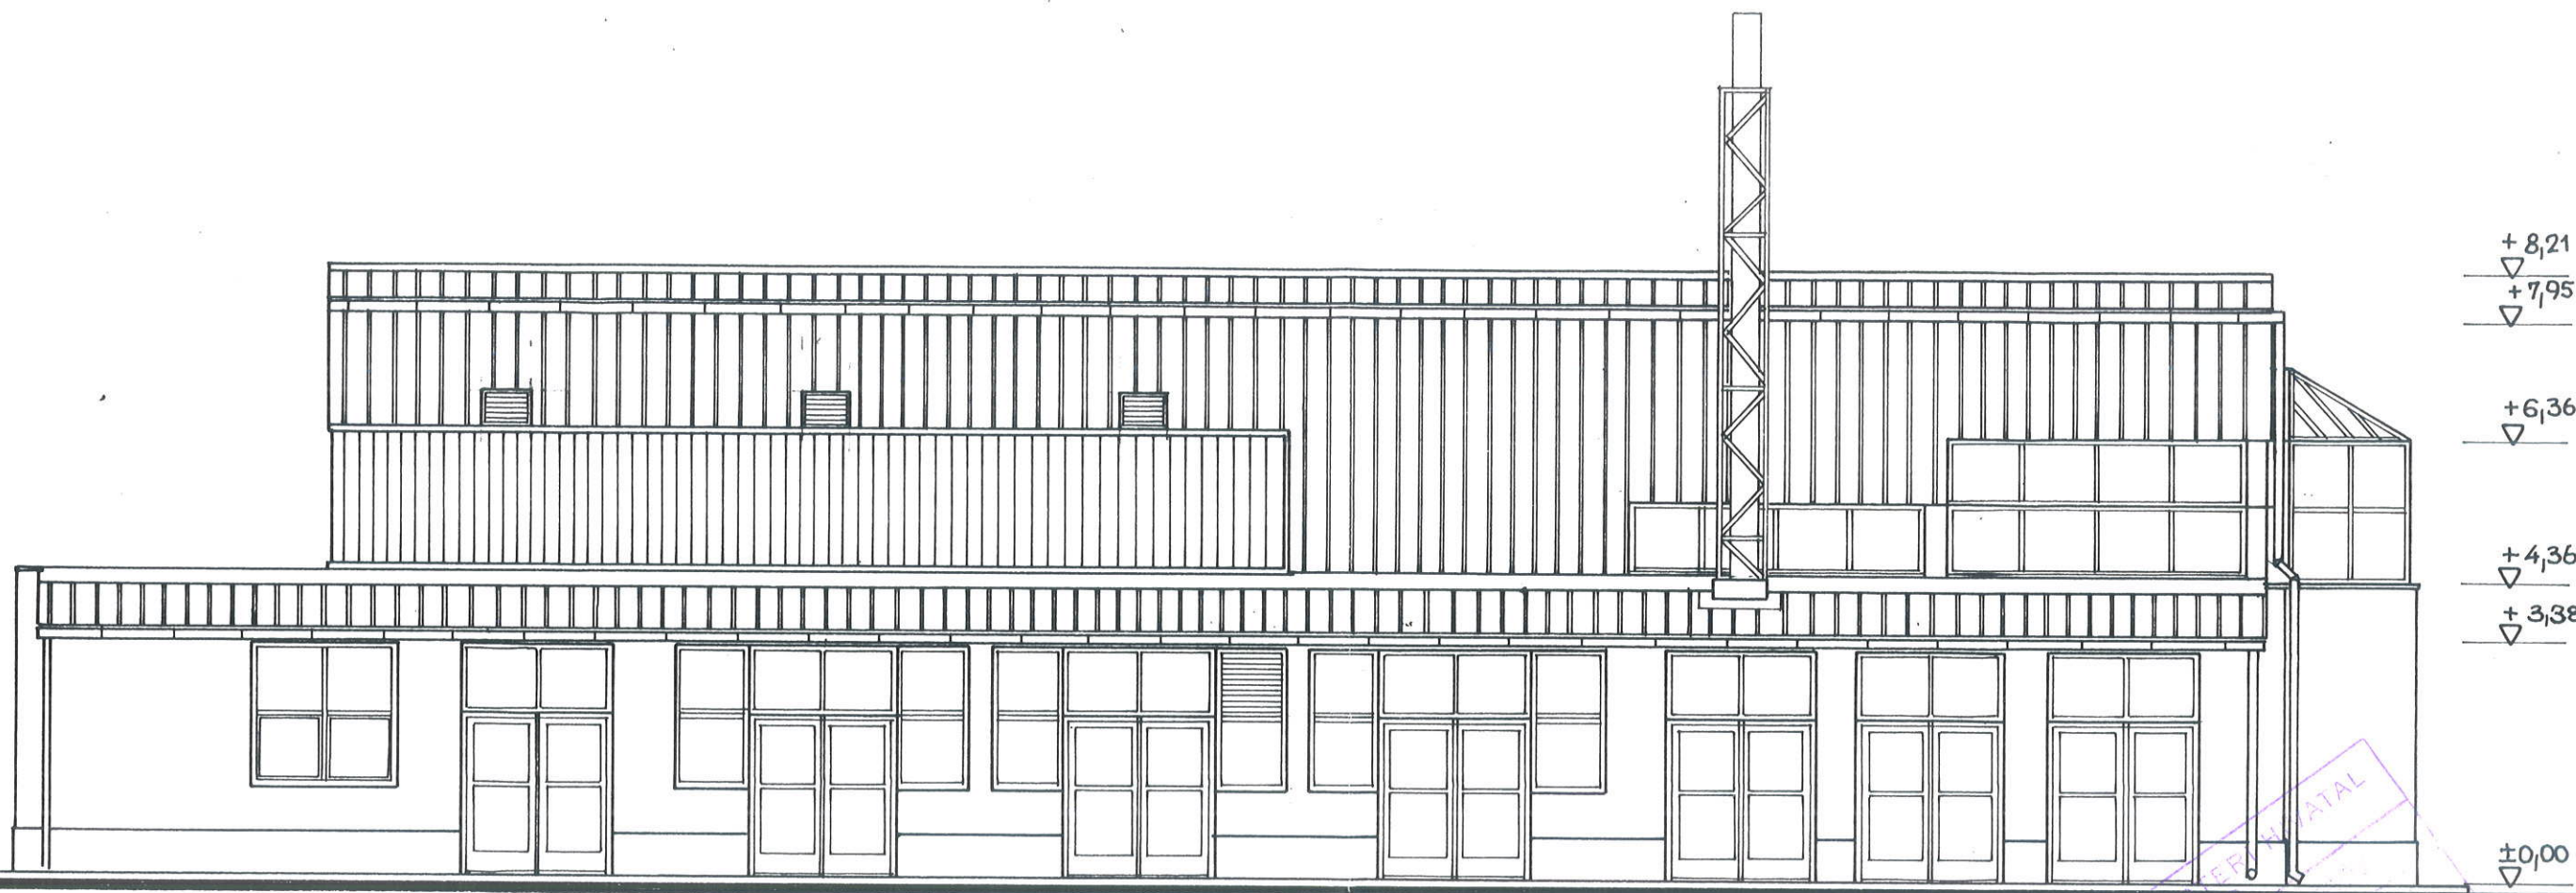

ÉK-I HOMLOKZAT

MŰHELYCSARNOK MEGVALÓSULÁSI TERVE		KÉKEDI ÉPÍTÉSZ IRODA 2030 ÉRD, BAJUSZFŐ u. 45-47 TEL/FAX: 06 23/373-101; 06 60/319-756	
ÉPÍTKEZÉS HELYE: 2030. ÉRD, FELSŐ U. 9. HRSZ: 22 721.		TERVEZŐ: KEKEDI GÁBOR 13-0082.	
ÉPÍTETŐ: DÉLBUDA TÉRSÉGI VÍZ ÉS CSATORNAMŰ TÁRSULAT 2030. ÉRD, FELSŐ U. 9.		MÉRETARÁNY: 1:100 DÁTUM: 1998.10.10 RAJZSZÁM: 8.	